BIURO GEODEZYJNE
„GEOPOL"
Wojciech Sprycha
21-500 Biała Podlaska
ul. Szkolny Dwór 20/3 tel./fax 83 343 40 51
NIP 537-146-34-64 REGON 060650056

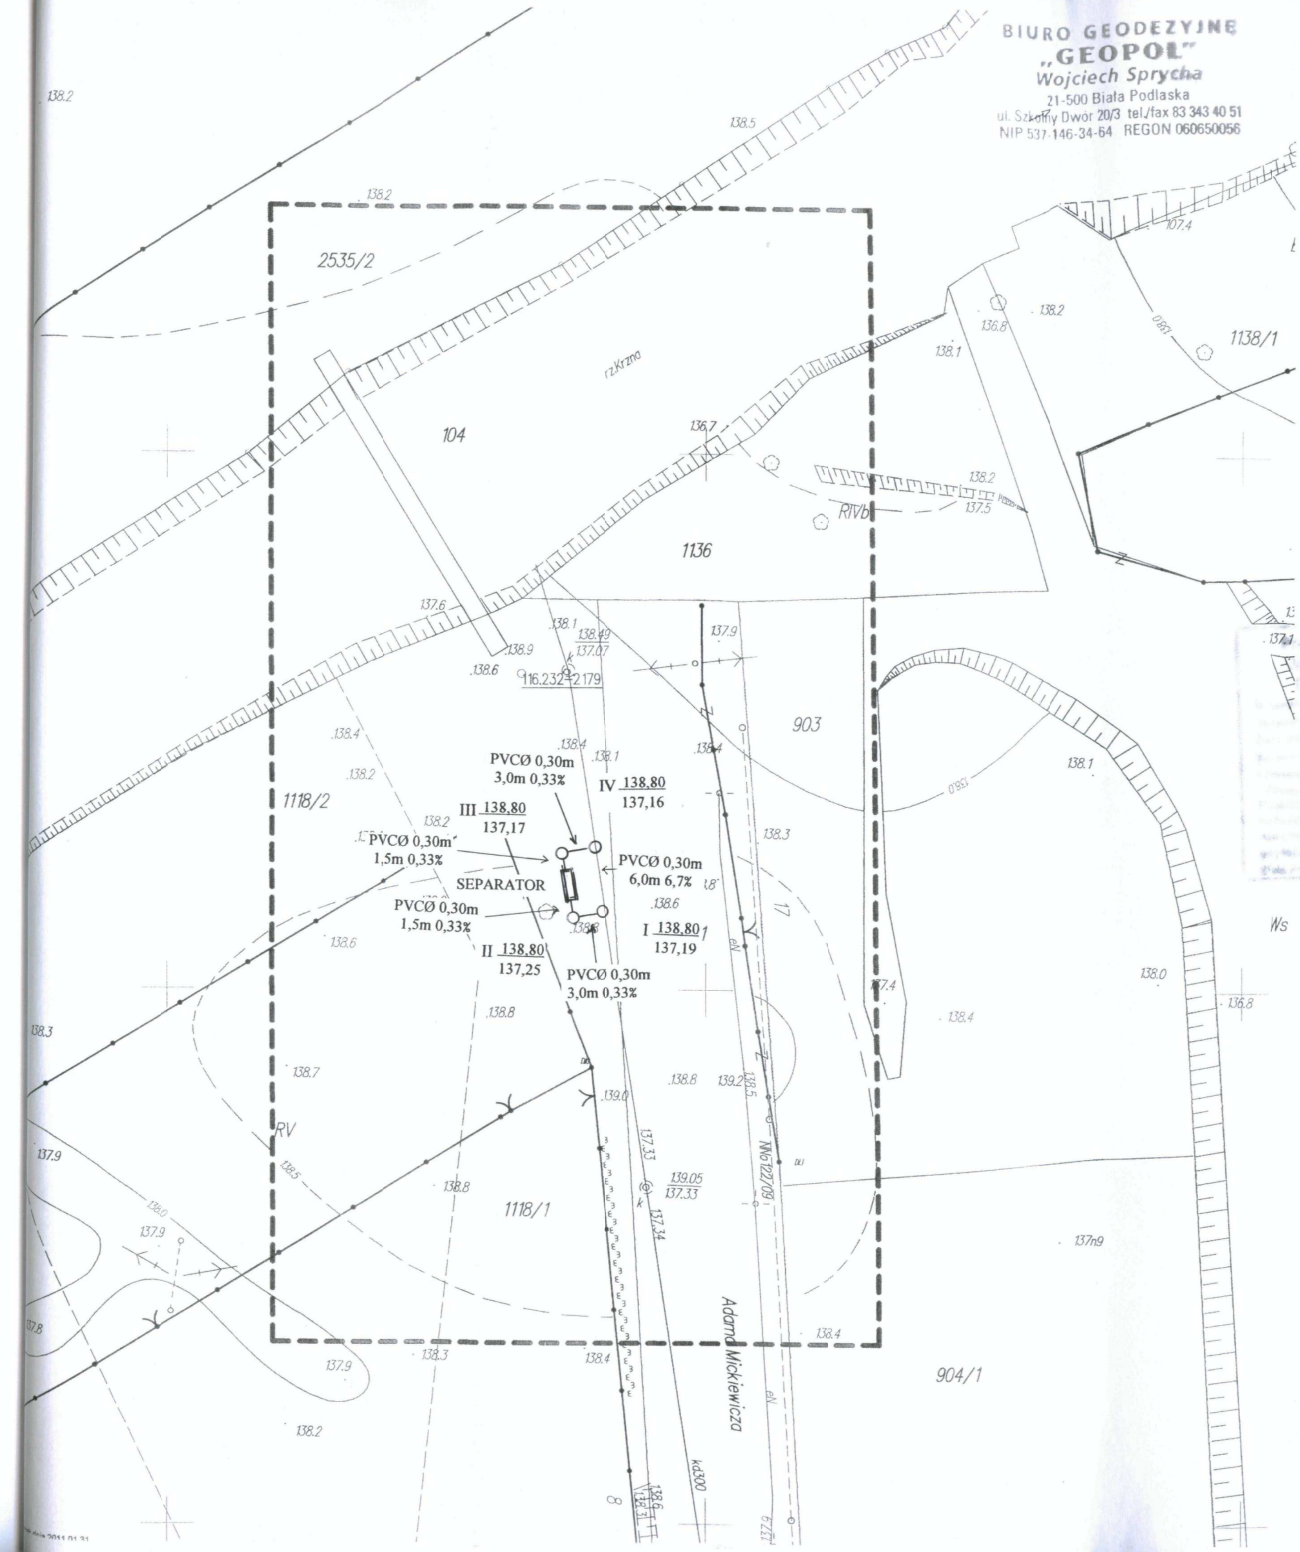

Wtórnik mapy do celów projektowych

Obręb: 3; miasto: Biała Podlaska; pow. Biała Podlaska;
Skala 1:500; Sekcja: 8.169.13.18.2.4; 4.2
KERG 913/31/2011; Rob. Nr 7a/2010
Mapa aktualna na dzień 24.01.2011r.
w obszarze oznaczonym linią przerywaną.
Służy do celów projektowych.

Wykonał:

Biała Podlaska 31.01.2011r.

linią przerywaną

2011-02-01

913/31/2011

2011-02-01

Z up. Prezydenta Miasta
mgr inż. Elżbieta Marzec
Kierownik Referatu Geodezji
Wydział Geodezji
i Gospodarki Nieruchomościami

Bialskie Wodociągi i Kanalizacja
„WOD-KAN" Spółka z o.o.
21-500 Biała Podlaska, ul. Narutowicza 35A
tel. 83 342 60 71, fax 83 342 29 13
KRS 0000088316 NIP 537-000-13-88

Projekt budowlany ~~sieci (przyłącza) wod.-kan.-telek.~~ separatorów
kan.-deszcz. uzgodniono ~~bez uwag~~ (z uwagami):
jak w piśmie TT-423/-21/800/BP/2011
z dnia 15.03.2011 r.
Pismo stanowi integralną część uzgodnienia.
Termin rozpoczęcia robót uzgodnić z naszą spółką.

15.3.2011
/data/

CZŁONEK ZARZĄDU
GŁÓWNY INŻYNIER
inż. Zygmunt Jarosz